既存建物図面
（配置図、平面図、立面図等）

１．交流センター・ふるさとロッジ施設図

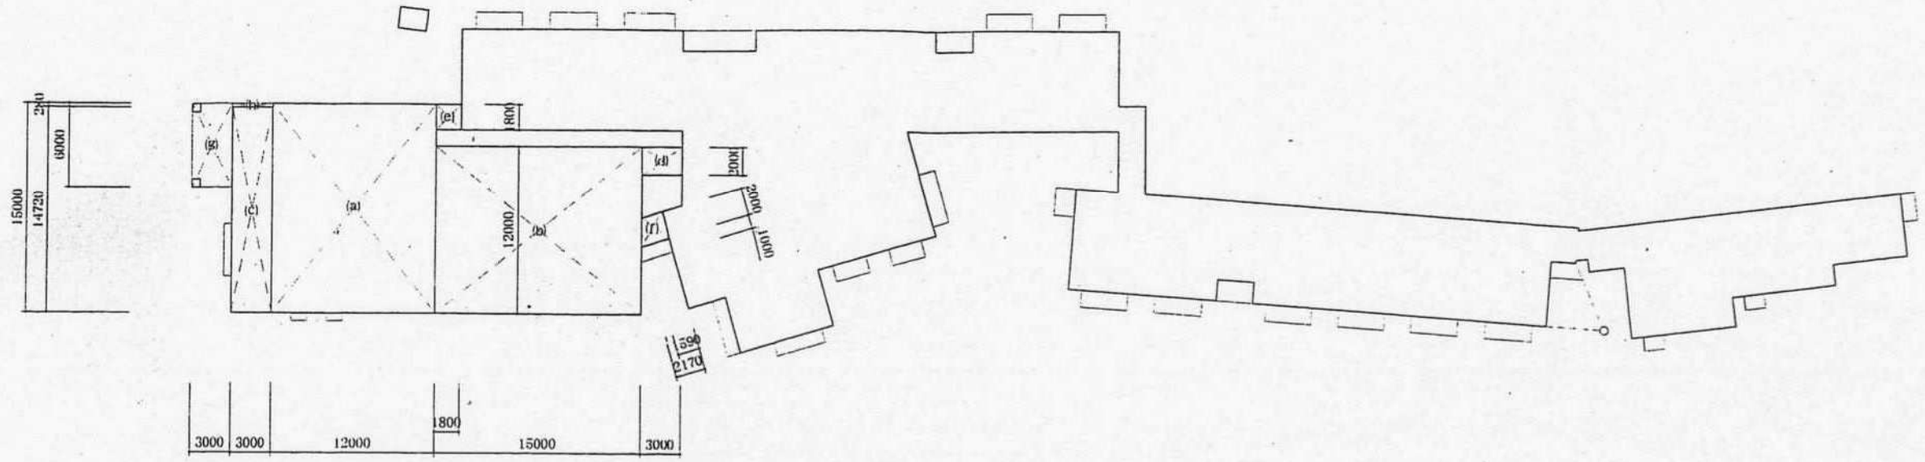

求積図　1：300

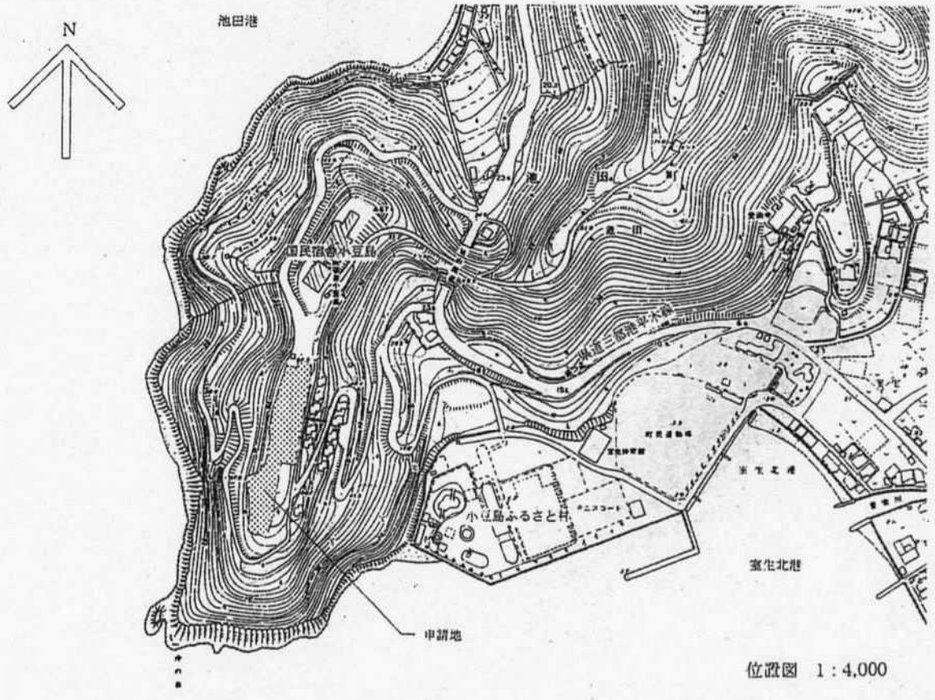

位置図　1：4,000

面積計算表		（単位：㎡）
(a)	12.00×15.00	180.00
(b)	15.00×12.00	180.00
(c)	3.00×14.72	44.16
(d)	3.00×2.00	6.00
(e)	1.80×1.80	3.24
(f)	(2.17+1.59)／2×2.00	3.76
(g)	3.00×6.00	18.00
(h)	3.00×0.28	0.84

面積表		（単位：㎡）
増築建築面積	(a)+(b)+(c)+(d)+(e)+(f)+(g)+(h)	436.00
増築延床面積	(a)+(b)+(c)+(d)+(e)+(f)	417.16

面積表			（単位：㎡）
	既存部分	増築部分	合計
敷地面積			2,323.00
建築面積	993.2	436.00	1,429.20
延床面積	959.16	417.16	1,376.32
建ペイ率			61.53%
容積率			59.25%

竣工図

小豆島町	工事名称 交流センター建築工事	縮尺 1：4,000	図面番号 A-5
	図面名称 位置図、面積表	日付	

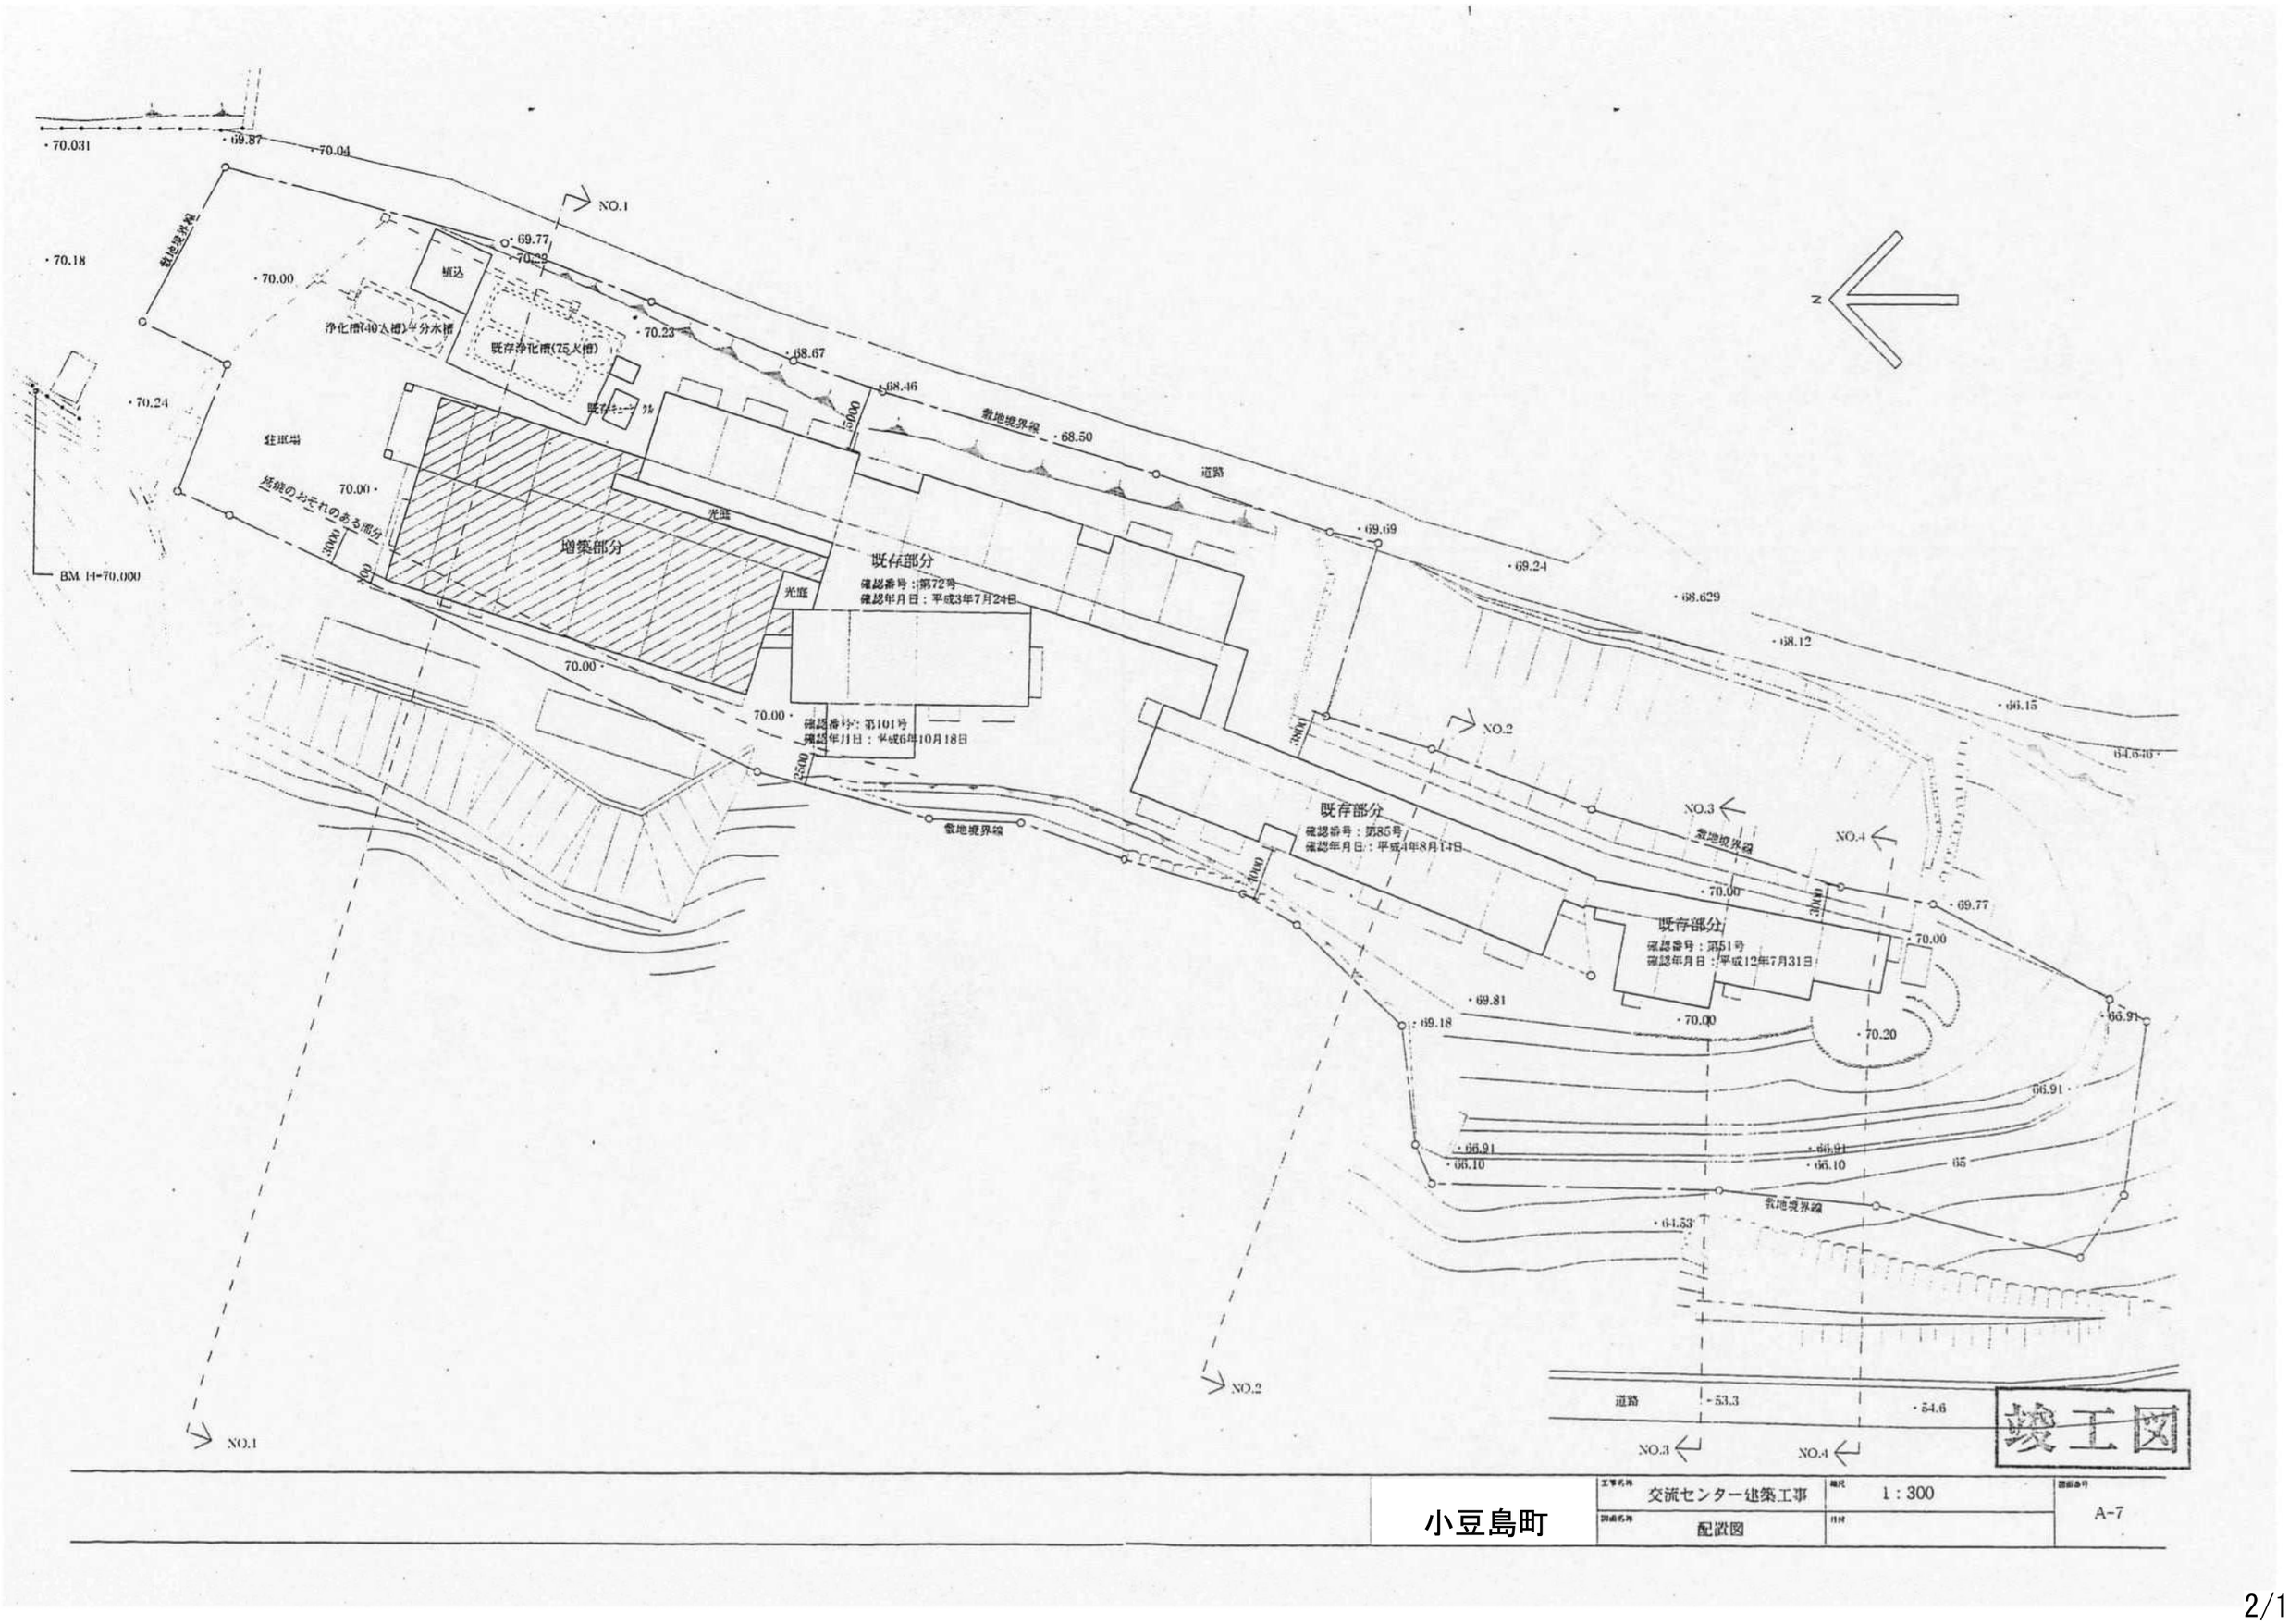
70.031
69.87
70.04
NO.1
70.18
敷地境界線
70.00
植込
浄化槽(40人槽)+分水槽
既存浄化槽(75人槽)
70.23
68.67
68.46
敷地境界線
68.50
道路
70.24
駐車場
70.00
透視のおそれのある部分
3000
光庭
増築部分
既存部分
確認番号：第72号
確認年月日：平成3年7月24日
69.69
69.24
68.629
68.12
66.15
64.5.46
BM H=70.000
光庭
70.00
70.00
確認番号：第101号
確認年月日：平成6年10月18日
2500
敷地境界線
NO.2
既存部分
確認番号：第85号
確認年月日：平成4年8月14日
NO.3
NO.4
敷地境界線
70.00
既存部分
確認番号：第51号
確認年月日：平成12年7月31日
69.77
70.00
69.81
69.18
70.00
70.20
66.91
66.91
66.91
66.10
66.10
65
敷地境界線
64.53
道路
53.3
54.6
NO.1
NO.2
NO.3
NO.4
竣工図
小豆島町
交流センター建築工事
1：300
配置図
A-7

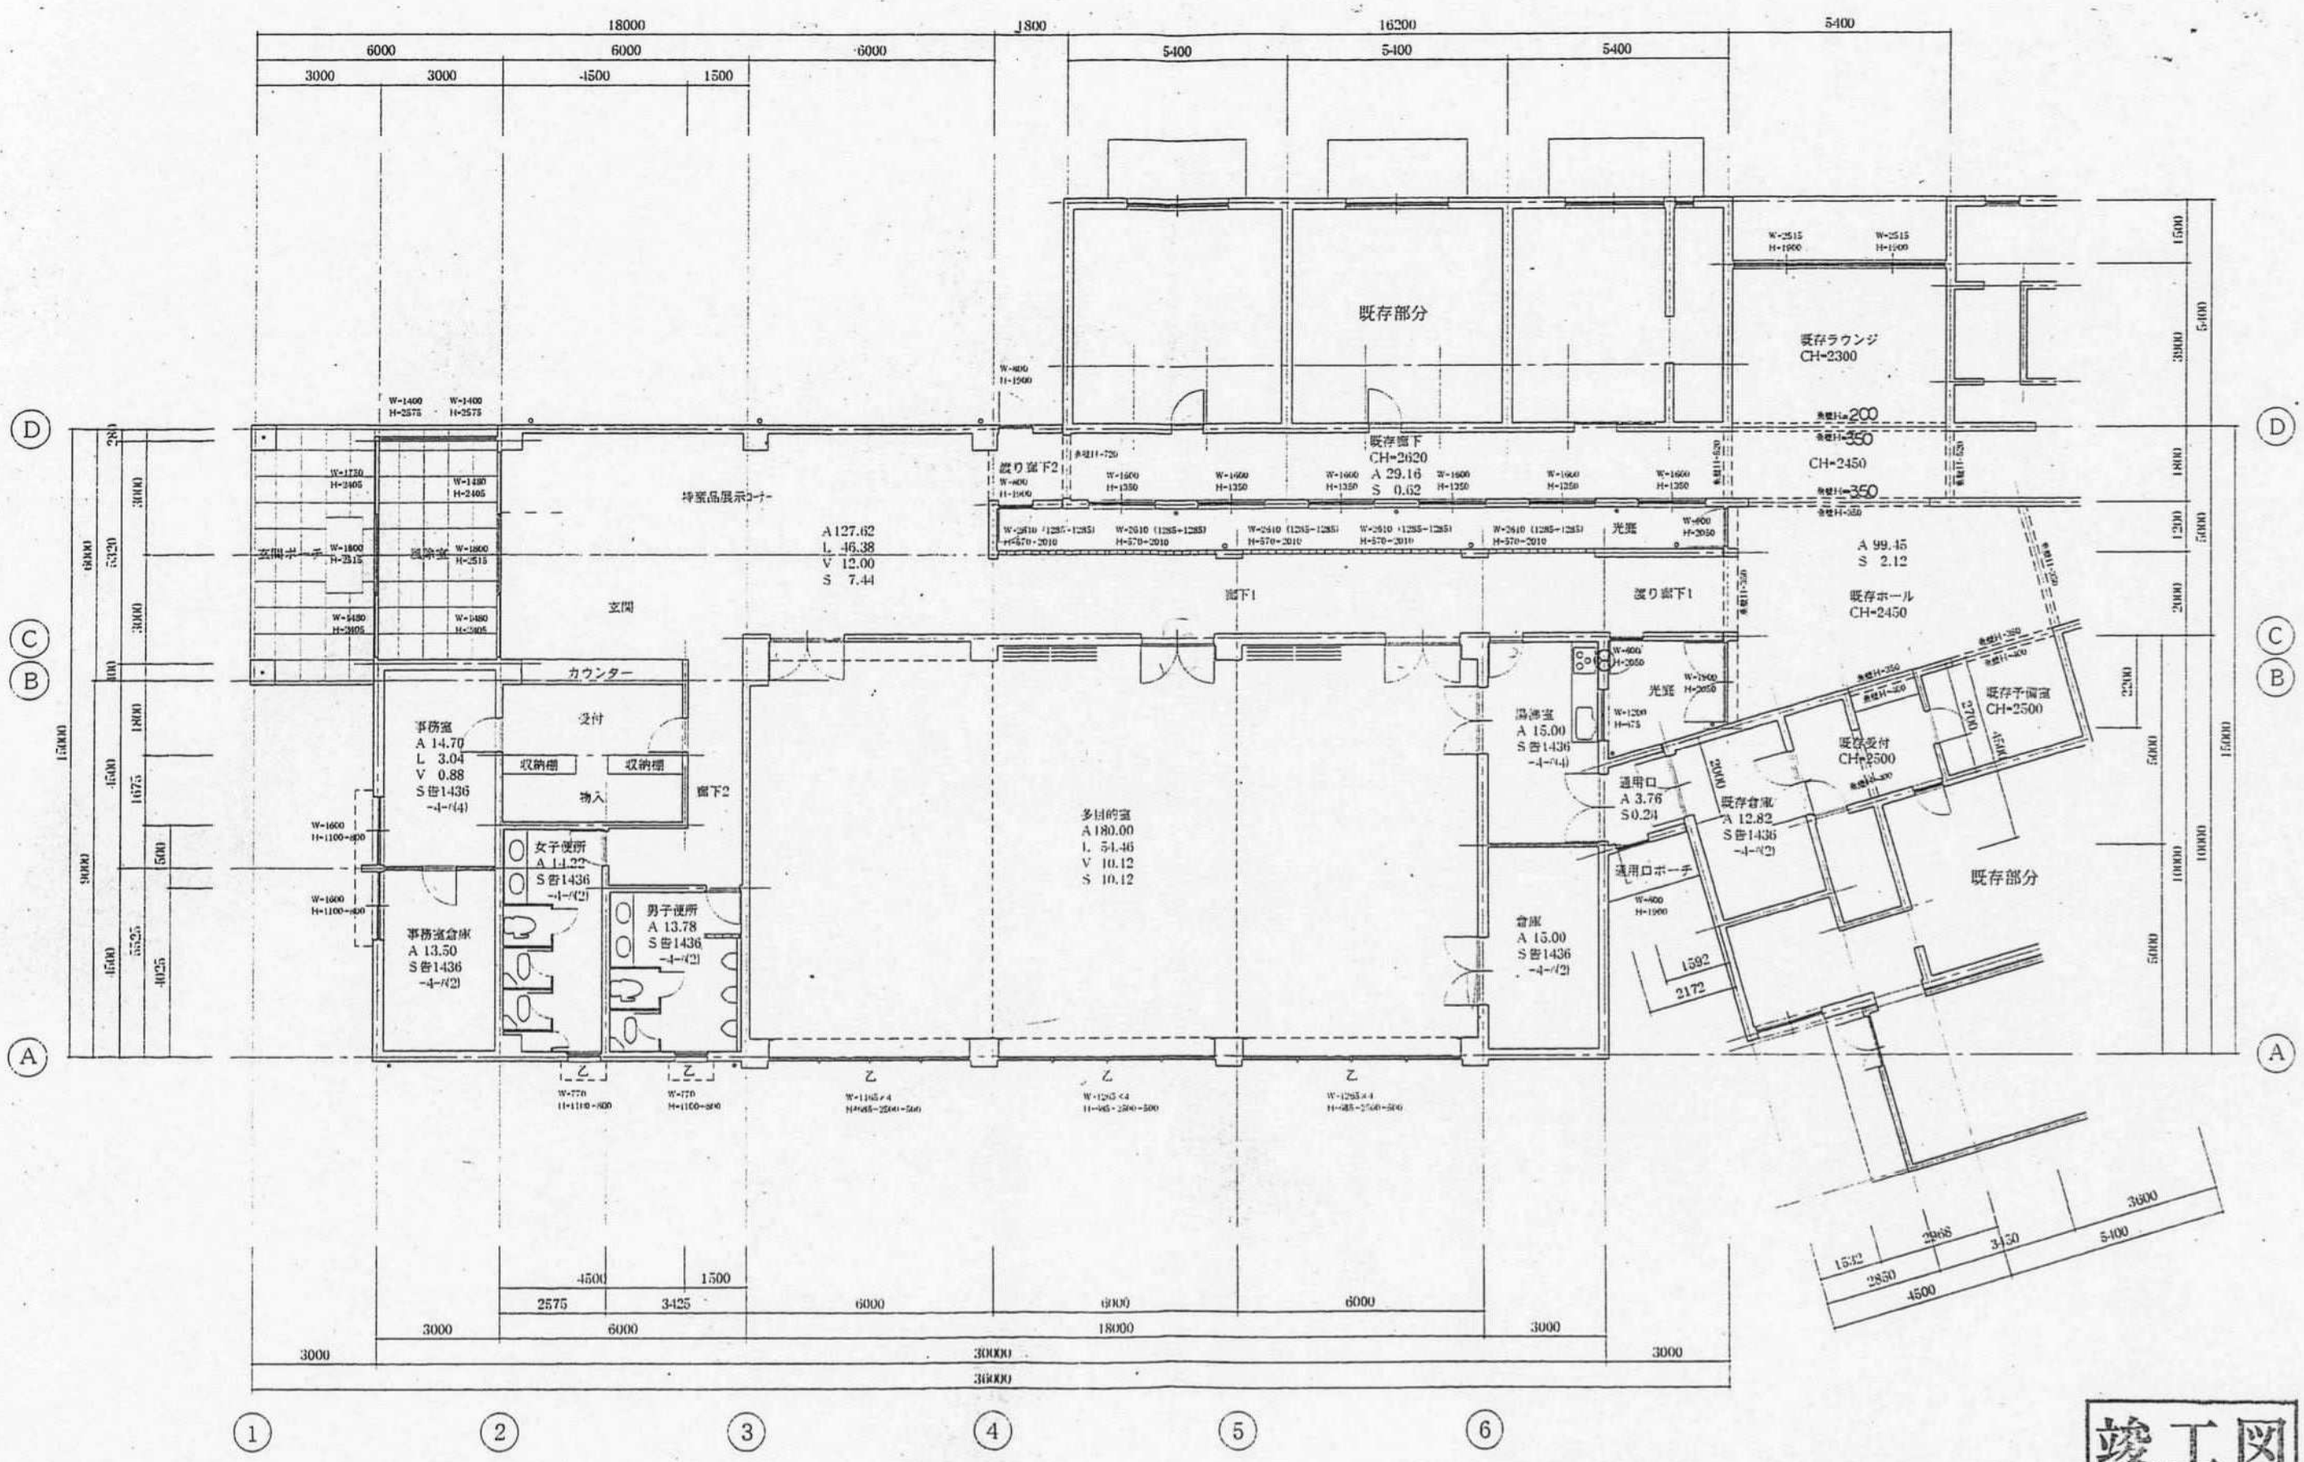

竣工図

凡例
A：居室床面積　S：有効排煙面積
L：有効採光面積
V：有効換気面積
：耐火構造の壁(RC)
：不燃間仕切壁
乙：防火設備（防火戸）
：換気扇、レンジフード
：コーキング位置
：ブラインド

小豆島町

工事名称	交流センター建築工事
図面名称	平面図、凡例
縮尺	1：100
日付	
図面番号	A-11

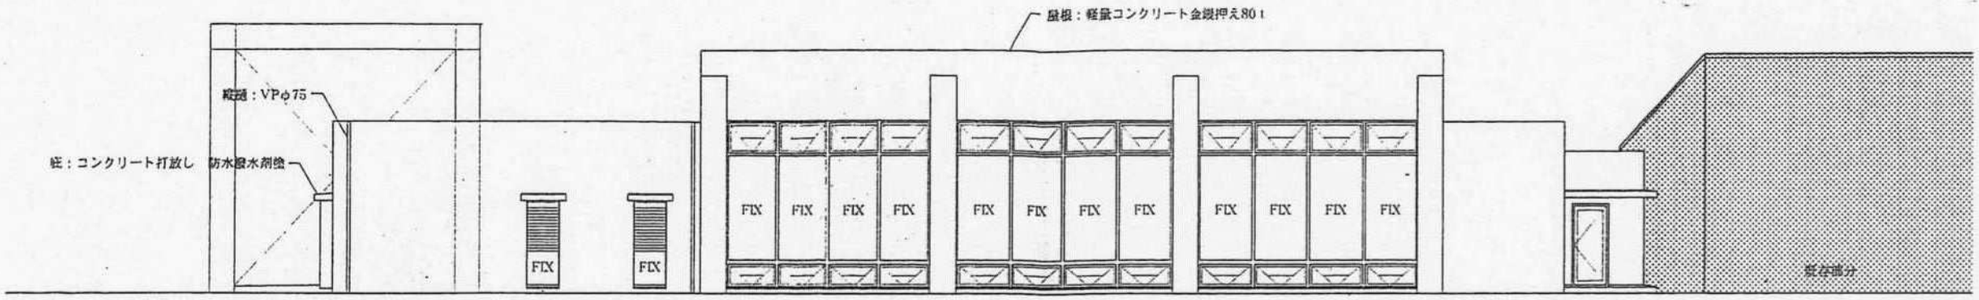

西立面図　1：100

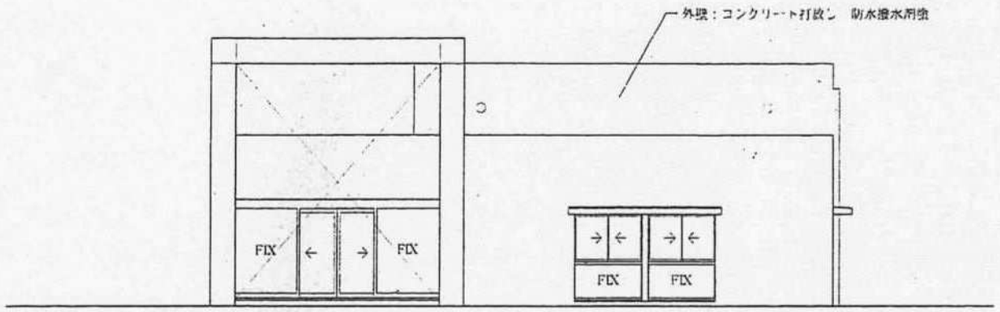

北立面図　1：100

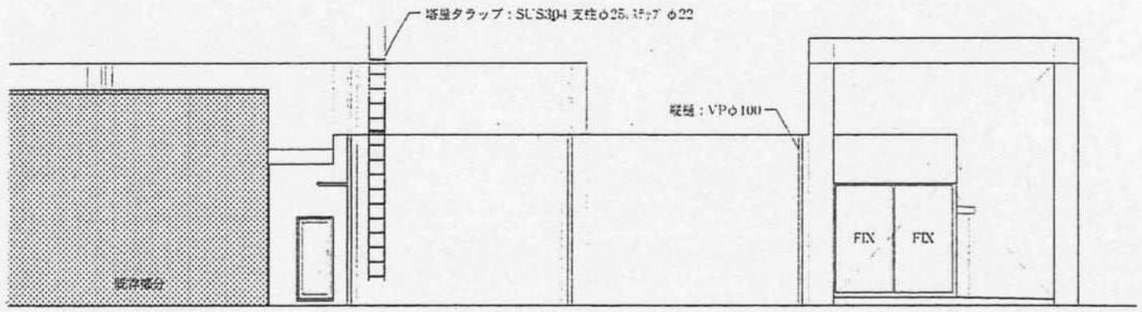

東立面図　1：100

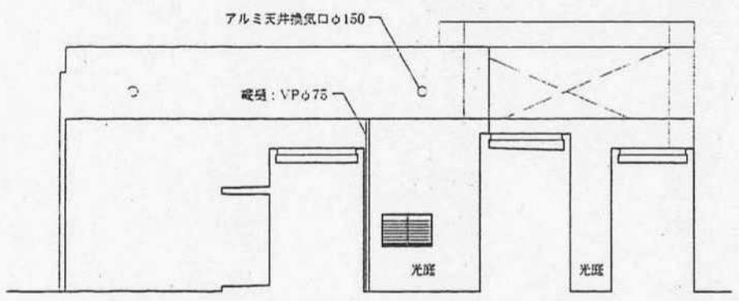

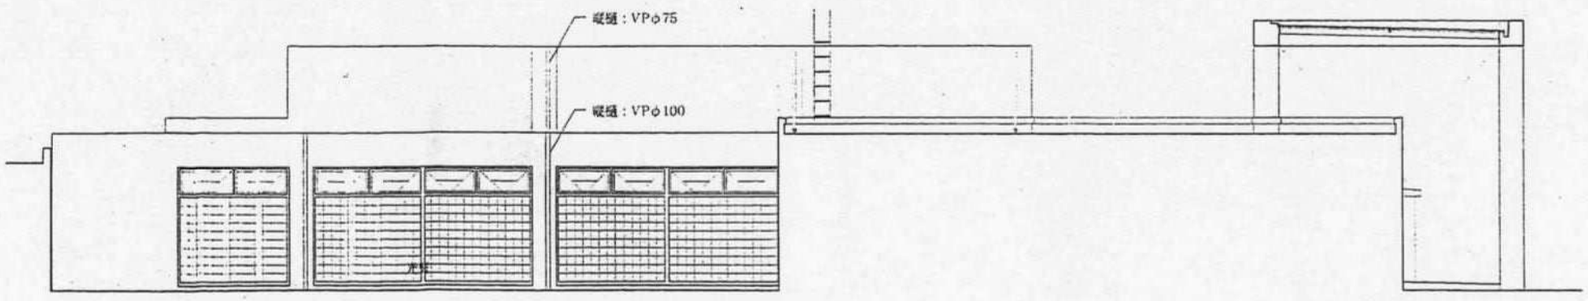

南立面図　1：100

東立面図　1：100

竣工図

小豆島町	工事名称 交流センター建築工事	縮尺 1：100	図面番号 A-12
	図面名称 立面図	日付	

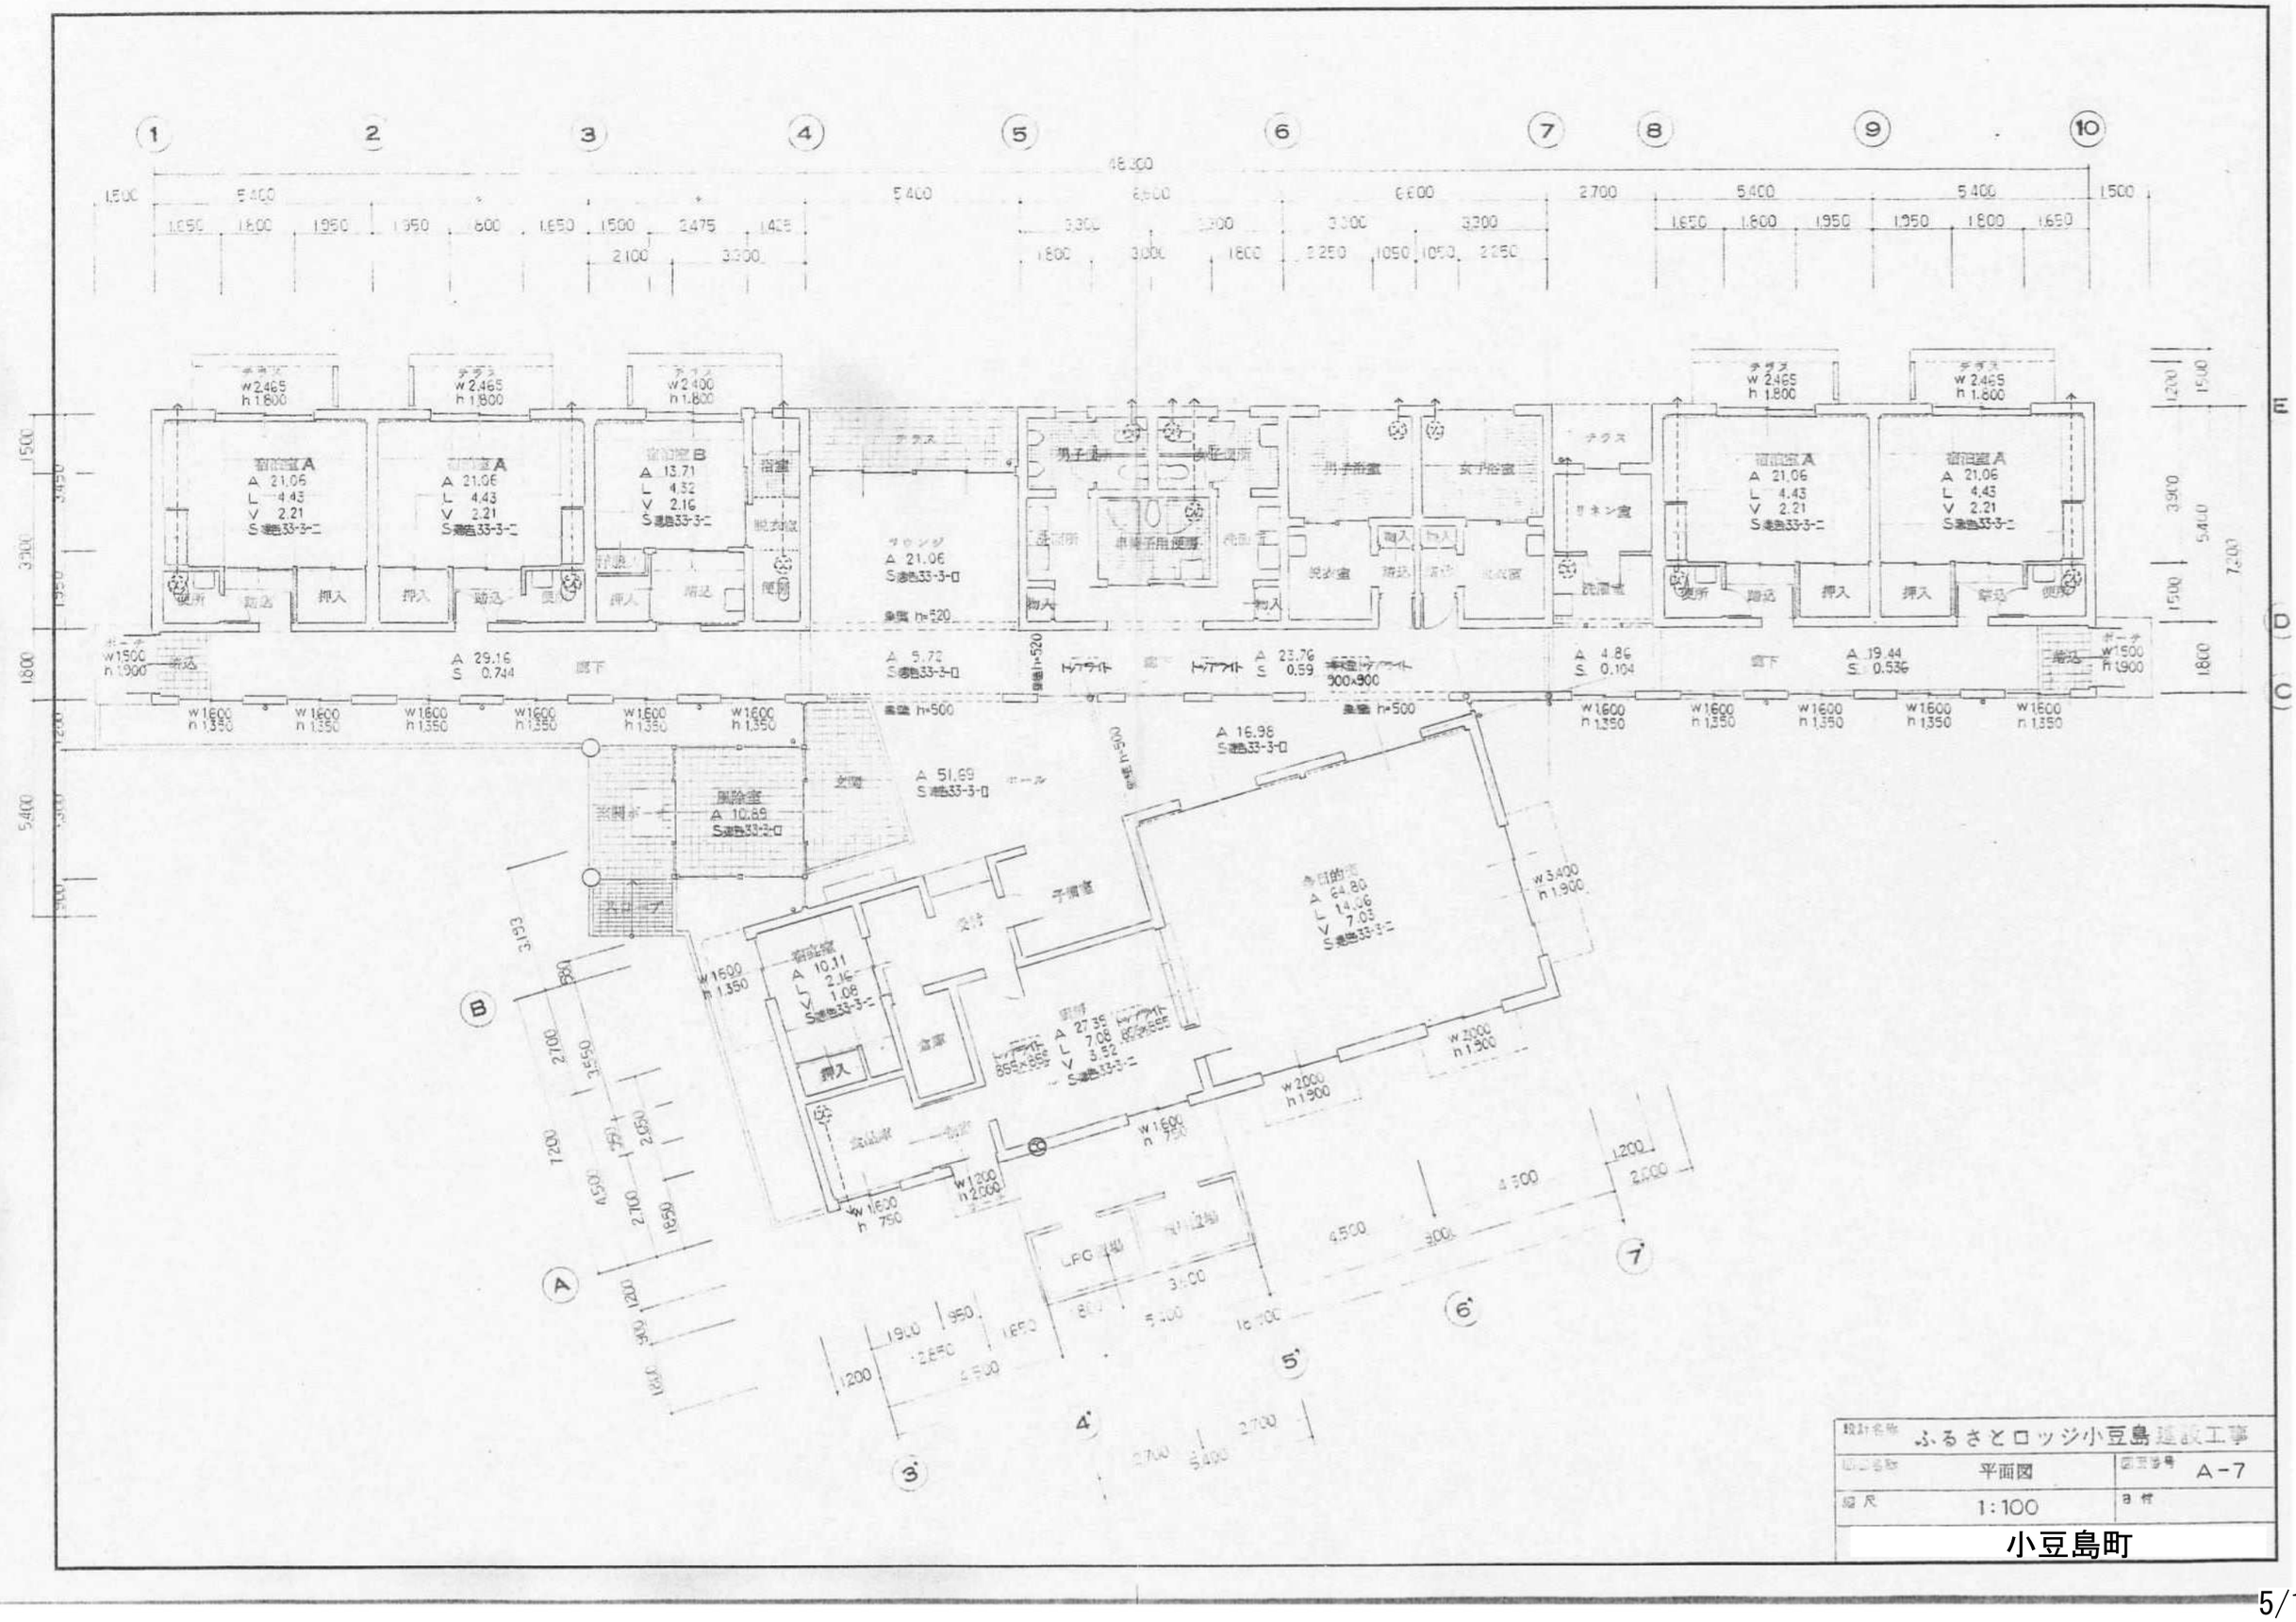

設計名称	ふるさとロッジ小豆島建設工事	
図面名称	平面図	図面番号 A-7
縮尺	1:100	B 付

小豆島町

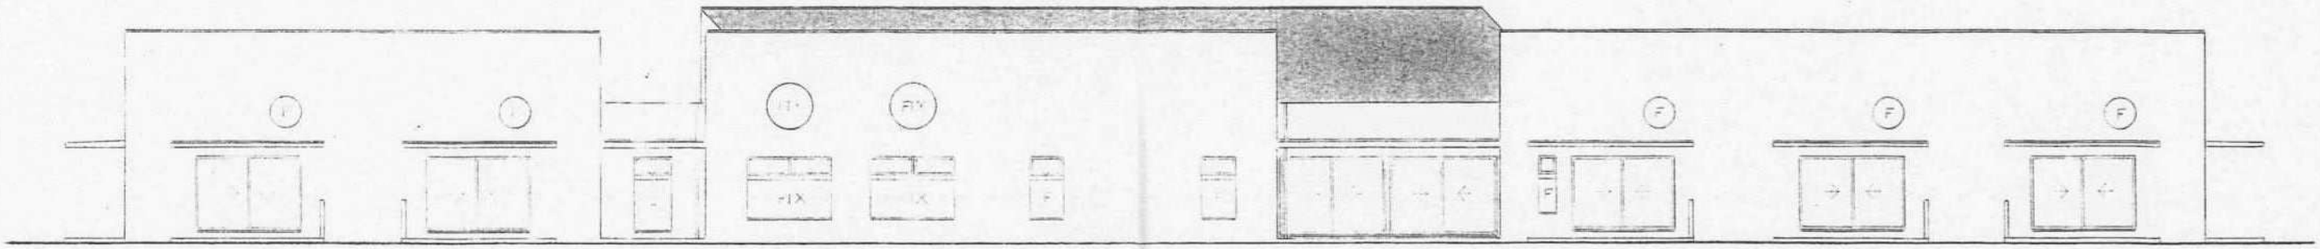

東立面図

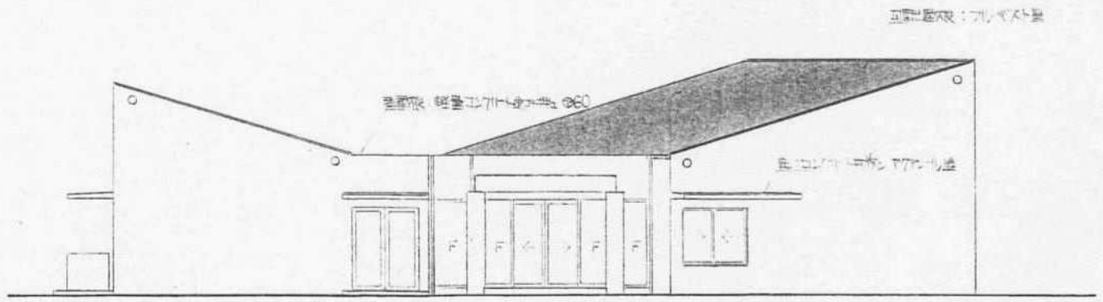

北立面図

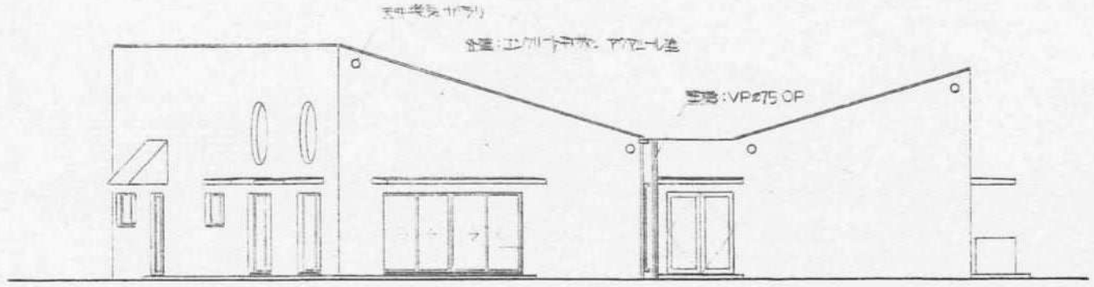

南立面図

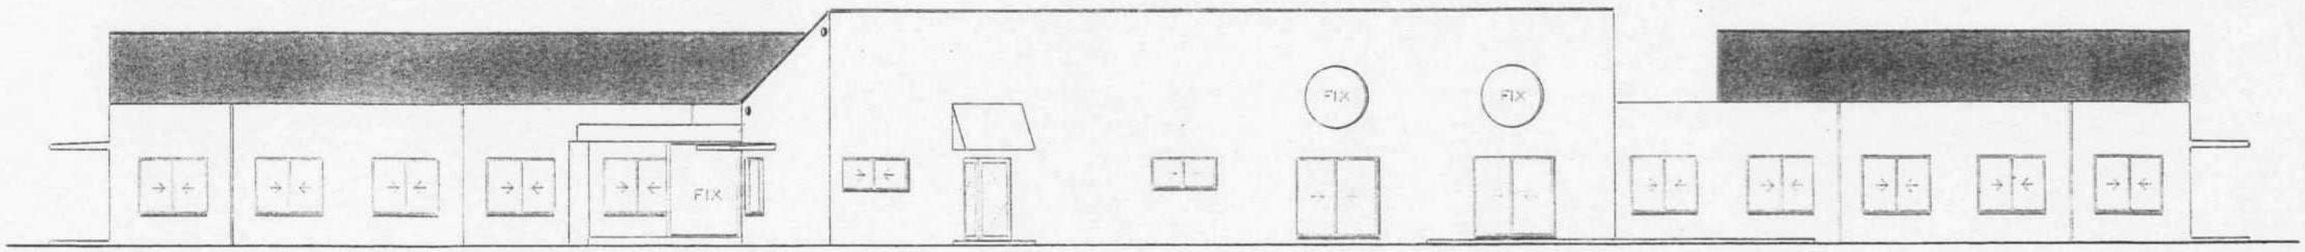

西立面図

設計名称	ふるさとロッジ小豆島建設工事		
図面名称	立面図	図面番号	A－8
縮尺	1:100	日付	

小豆島町

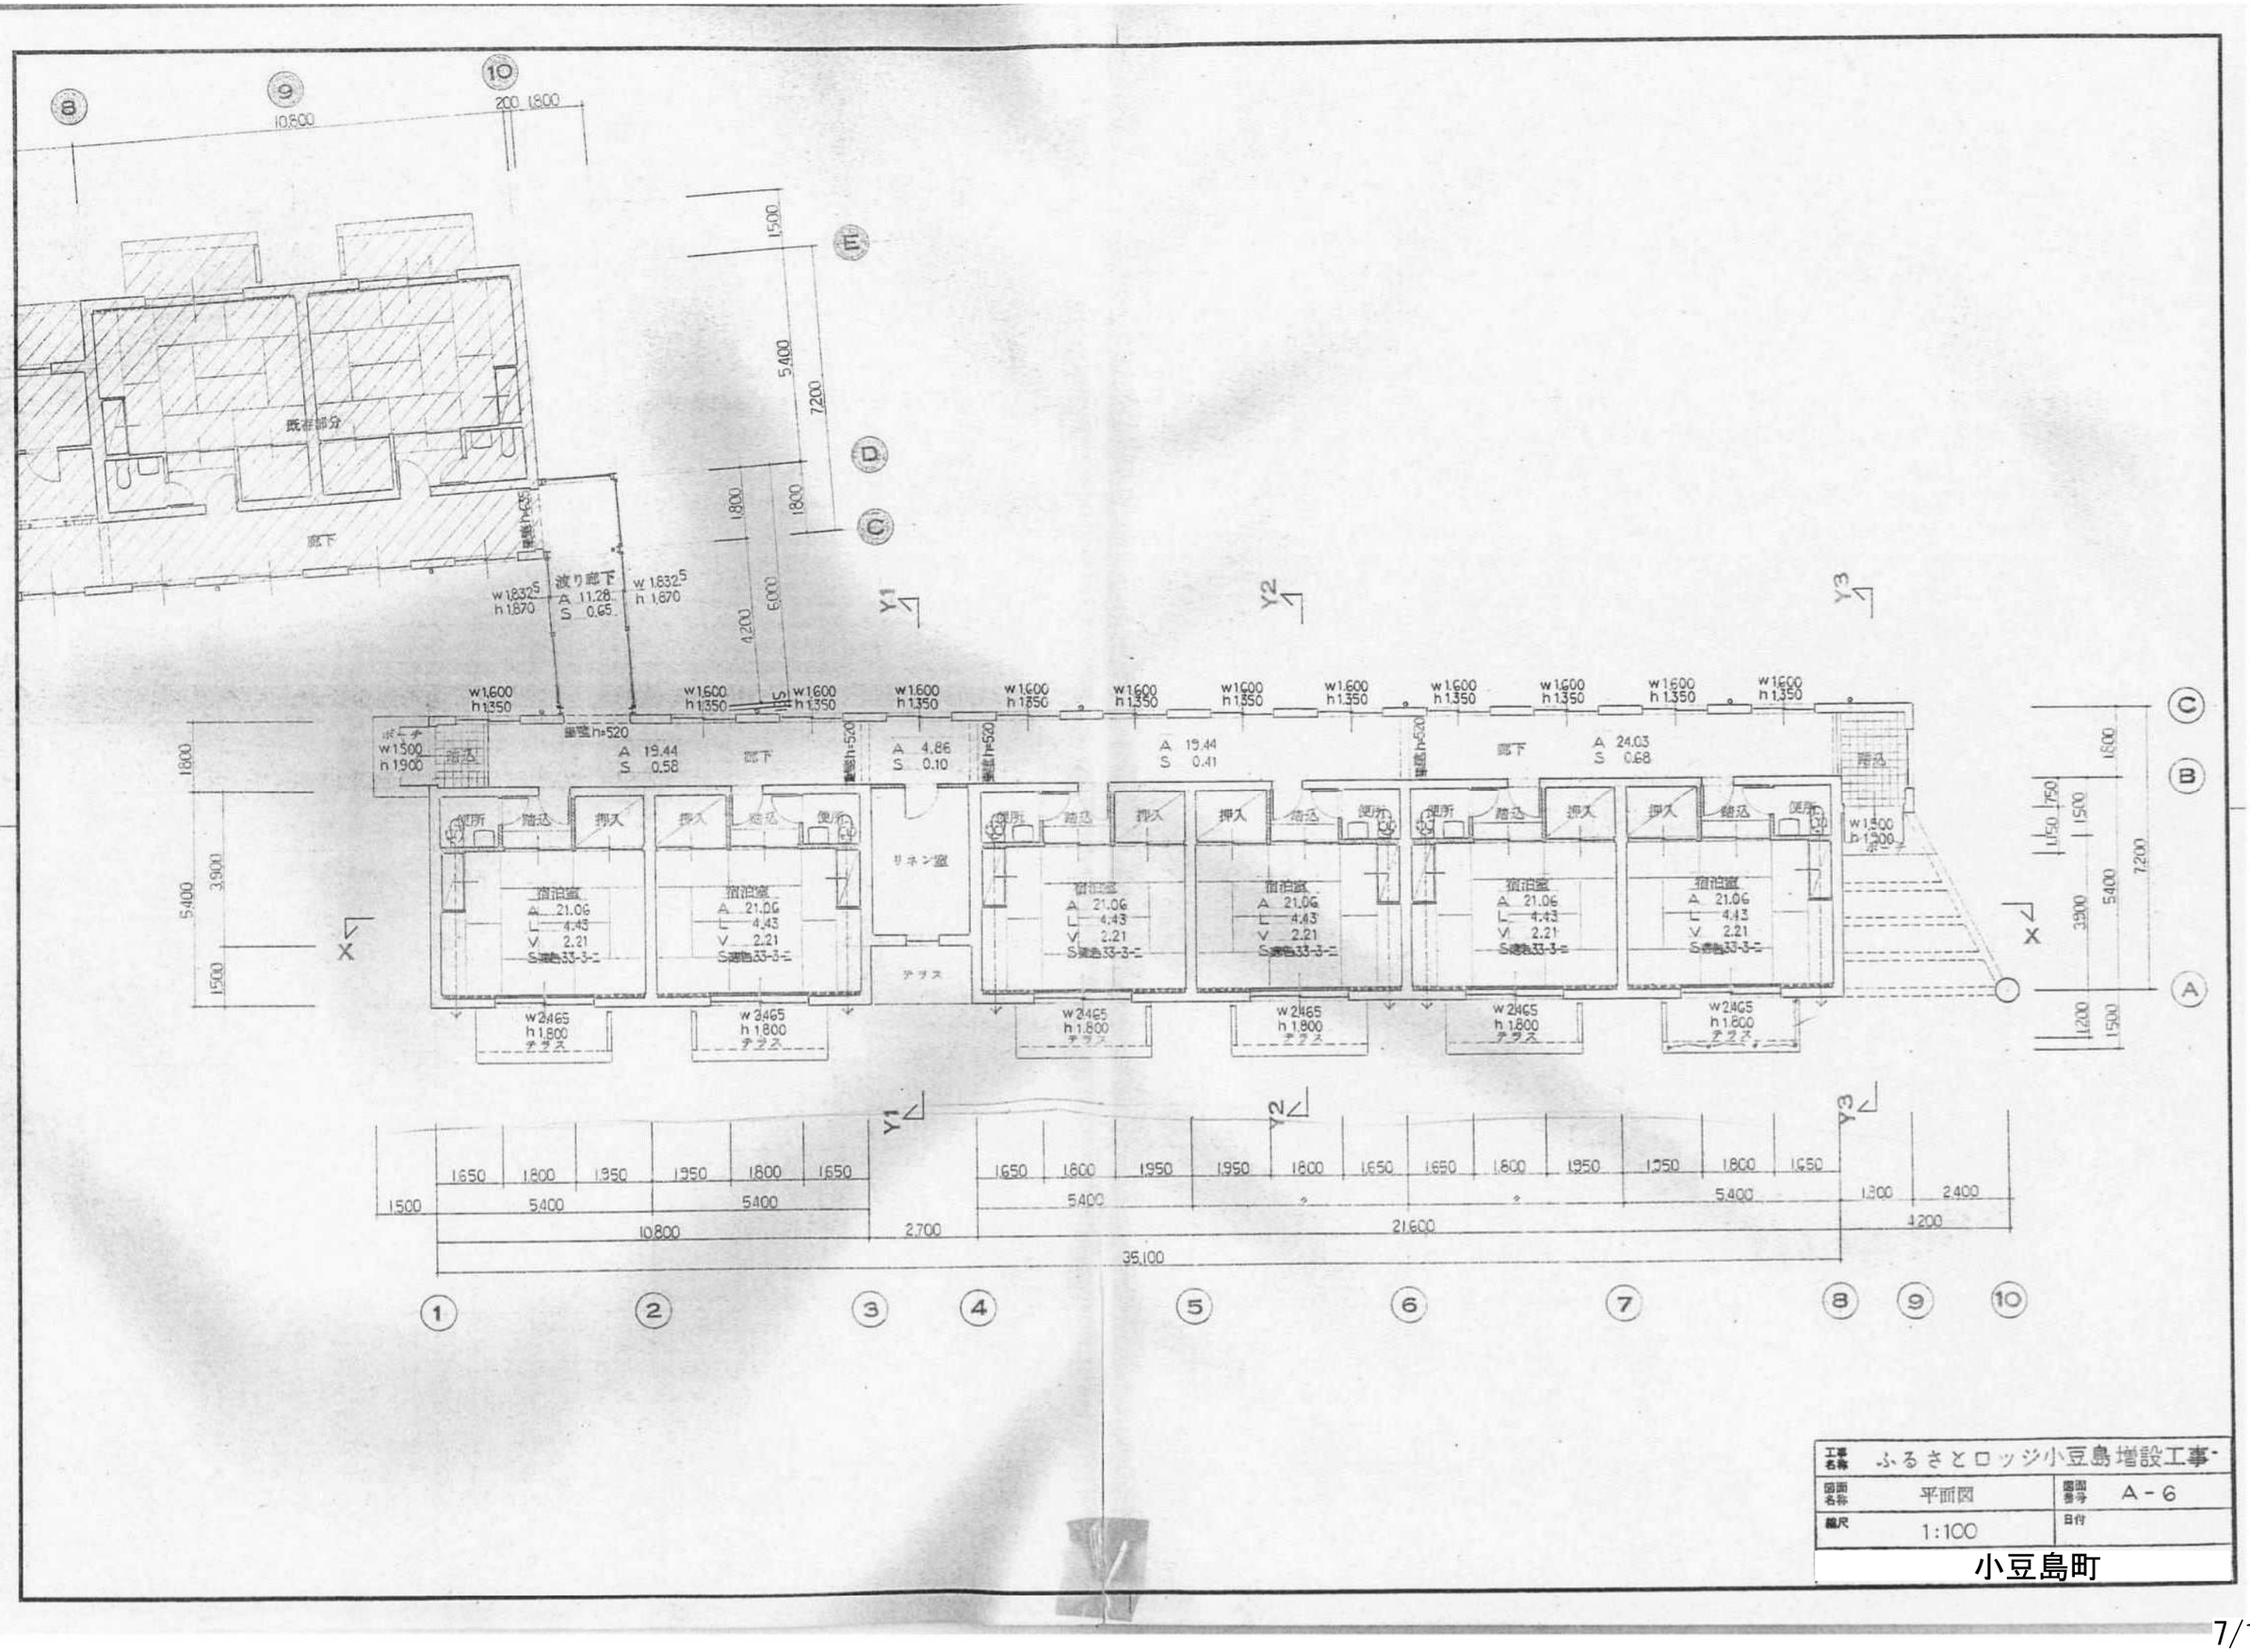

工事名称	ふるさとロッジ小豆島増設工事
図面名称	平面図
図面番号	A－6
縮尺	1:100
日付	

小豆島町

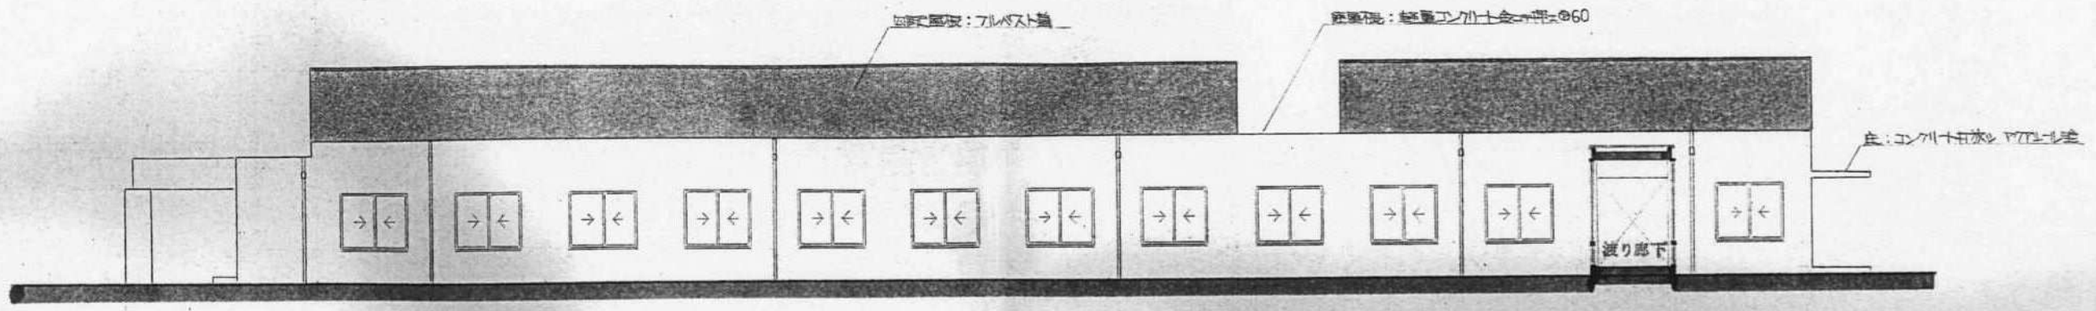

東立面図

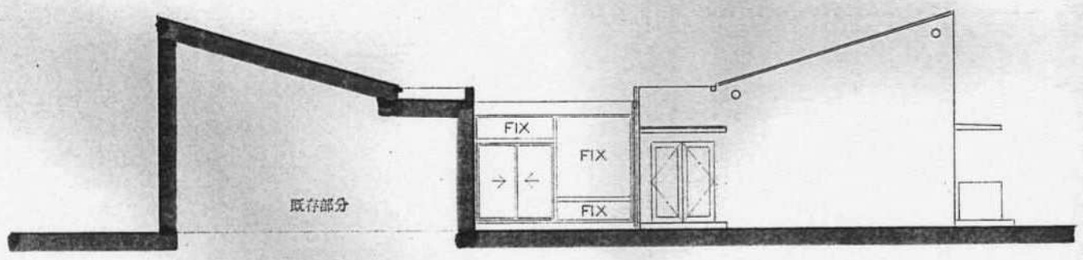

北立面図

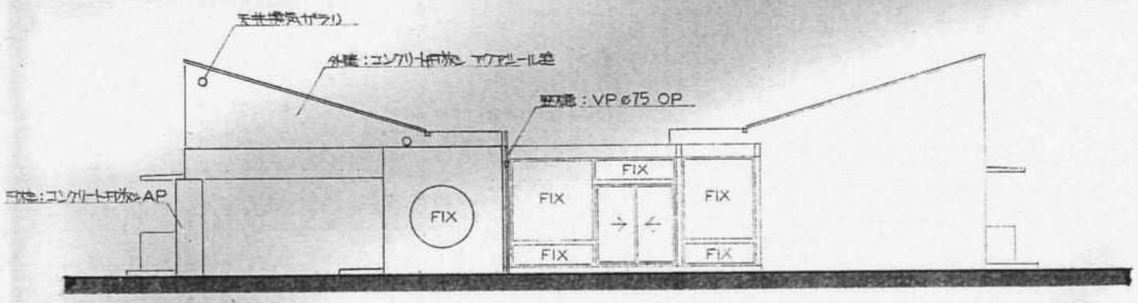

南立面図

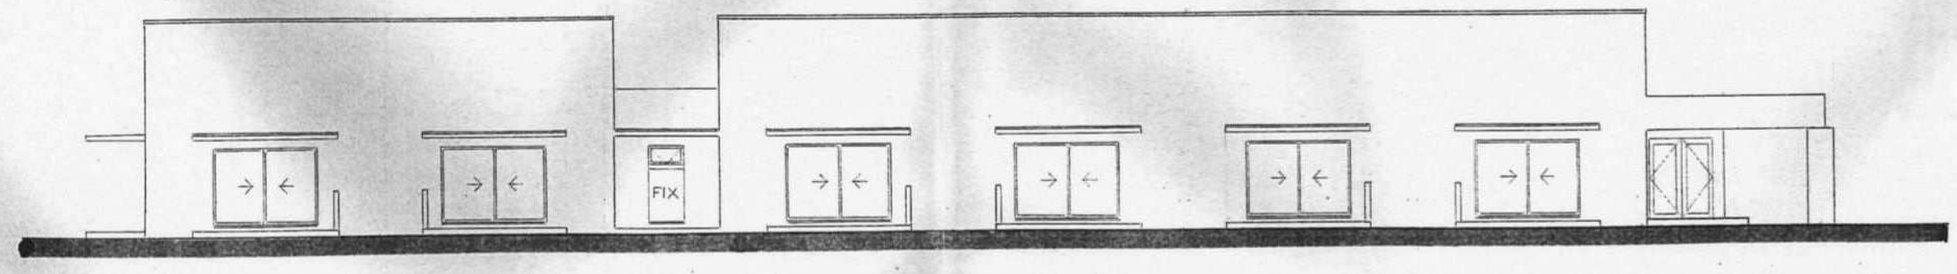

西立面図

工事名称	ふるさとロッジ小豆島増設工事		
図面名称	立面図	図面番号	A－7
縮尺	1:100	日付	

小豆島町

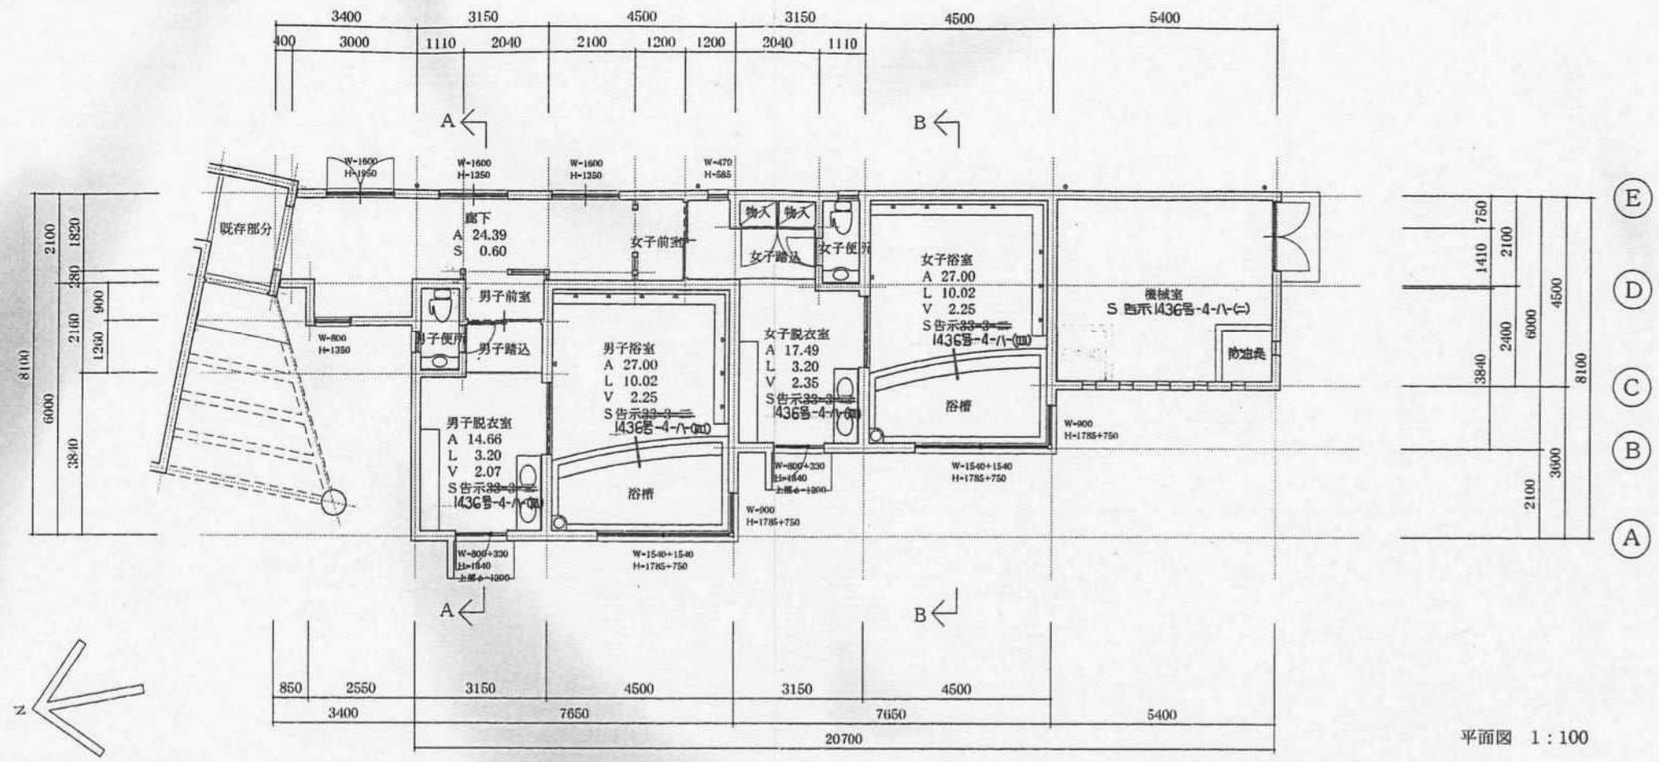

平面図 1：100

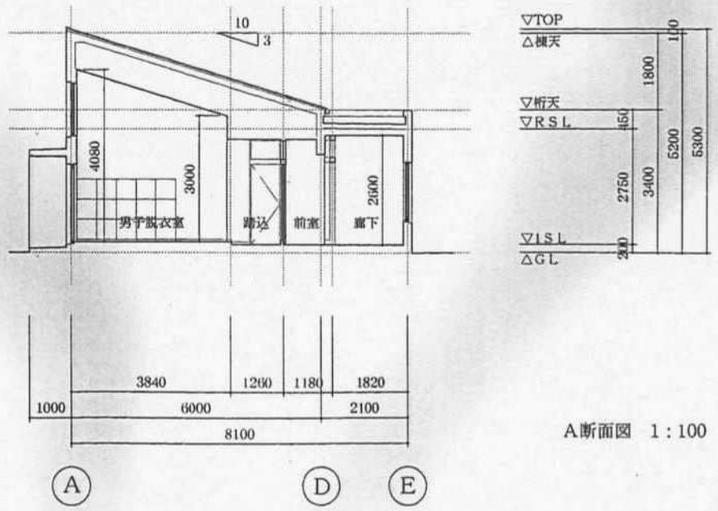

A断面図 1：100

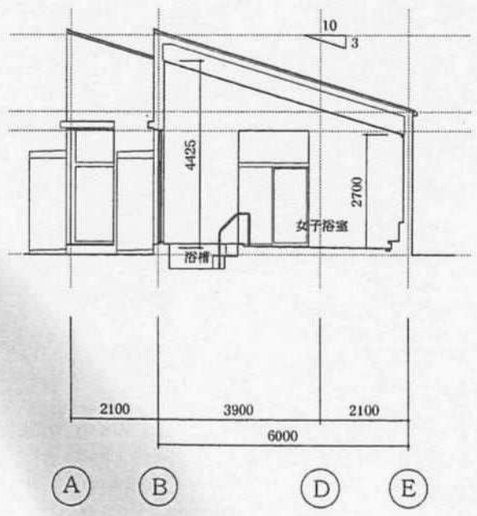

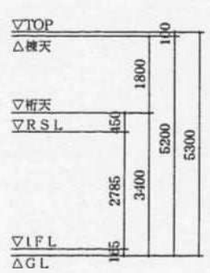

B断面図 1：100

小豆島町	工事名称 ふるさとﾛｯｼﾞ浴室増築工事	縮尺 1：100	図面番号 A-07
	図面名称 平面図、断面図	日付	

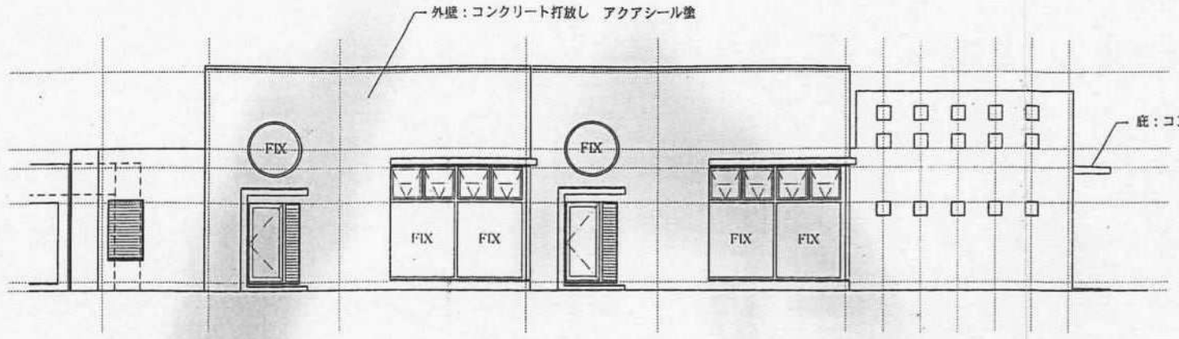

西立面図　1：100

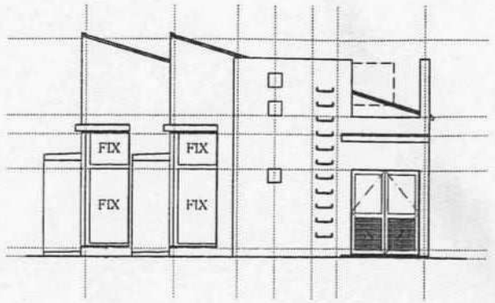

南立面図　1：100

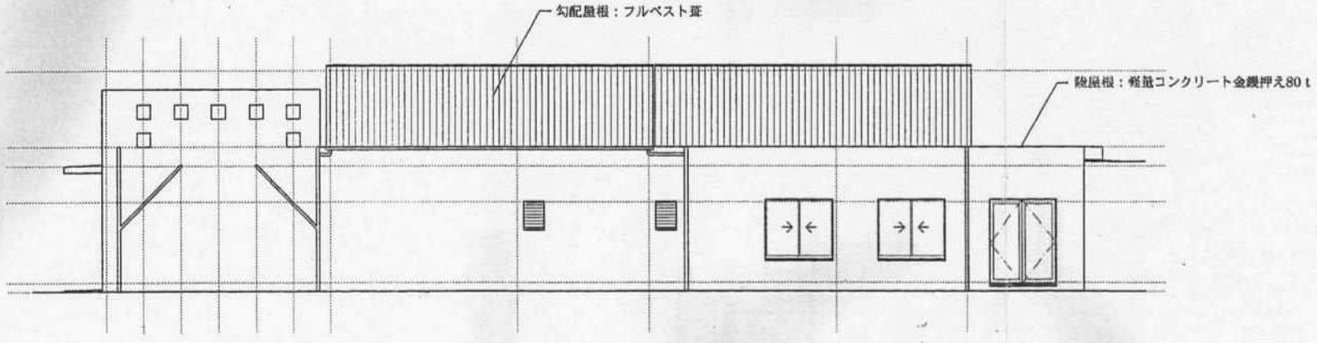

東立面図　1：100

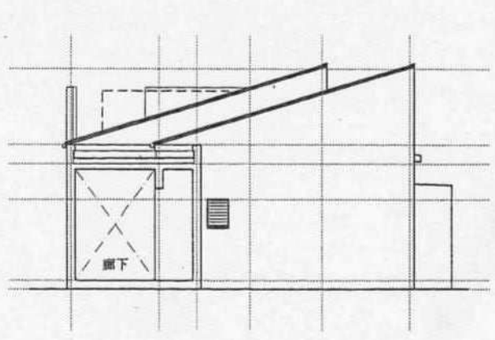

北立面図　1：100

小豆島町	工事名称 ふるさとﾛｯｼﾞ浴室増築工事	縮尺 1：100	図面番号 A-08
	図面名称 立面図	日付	

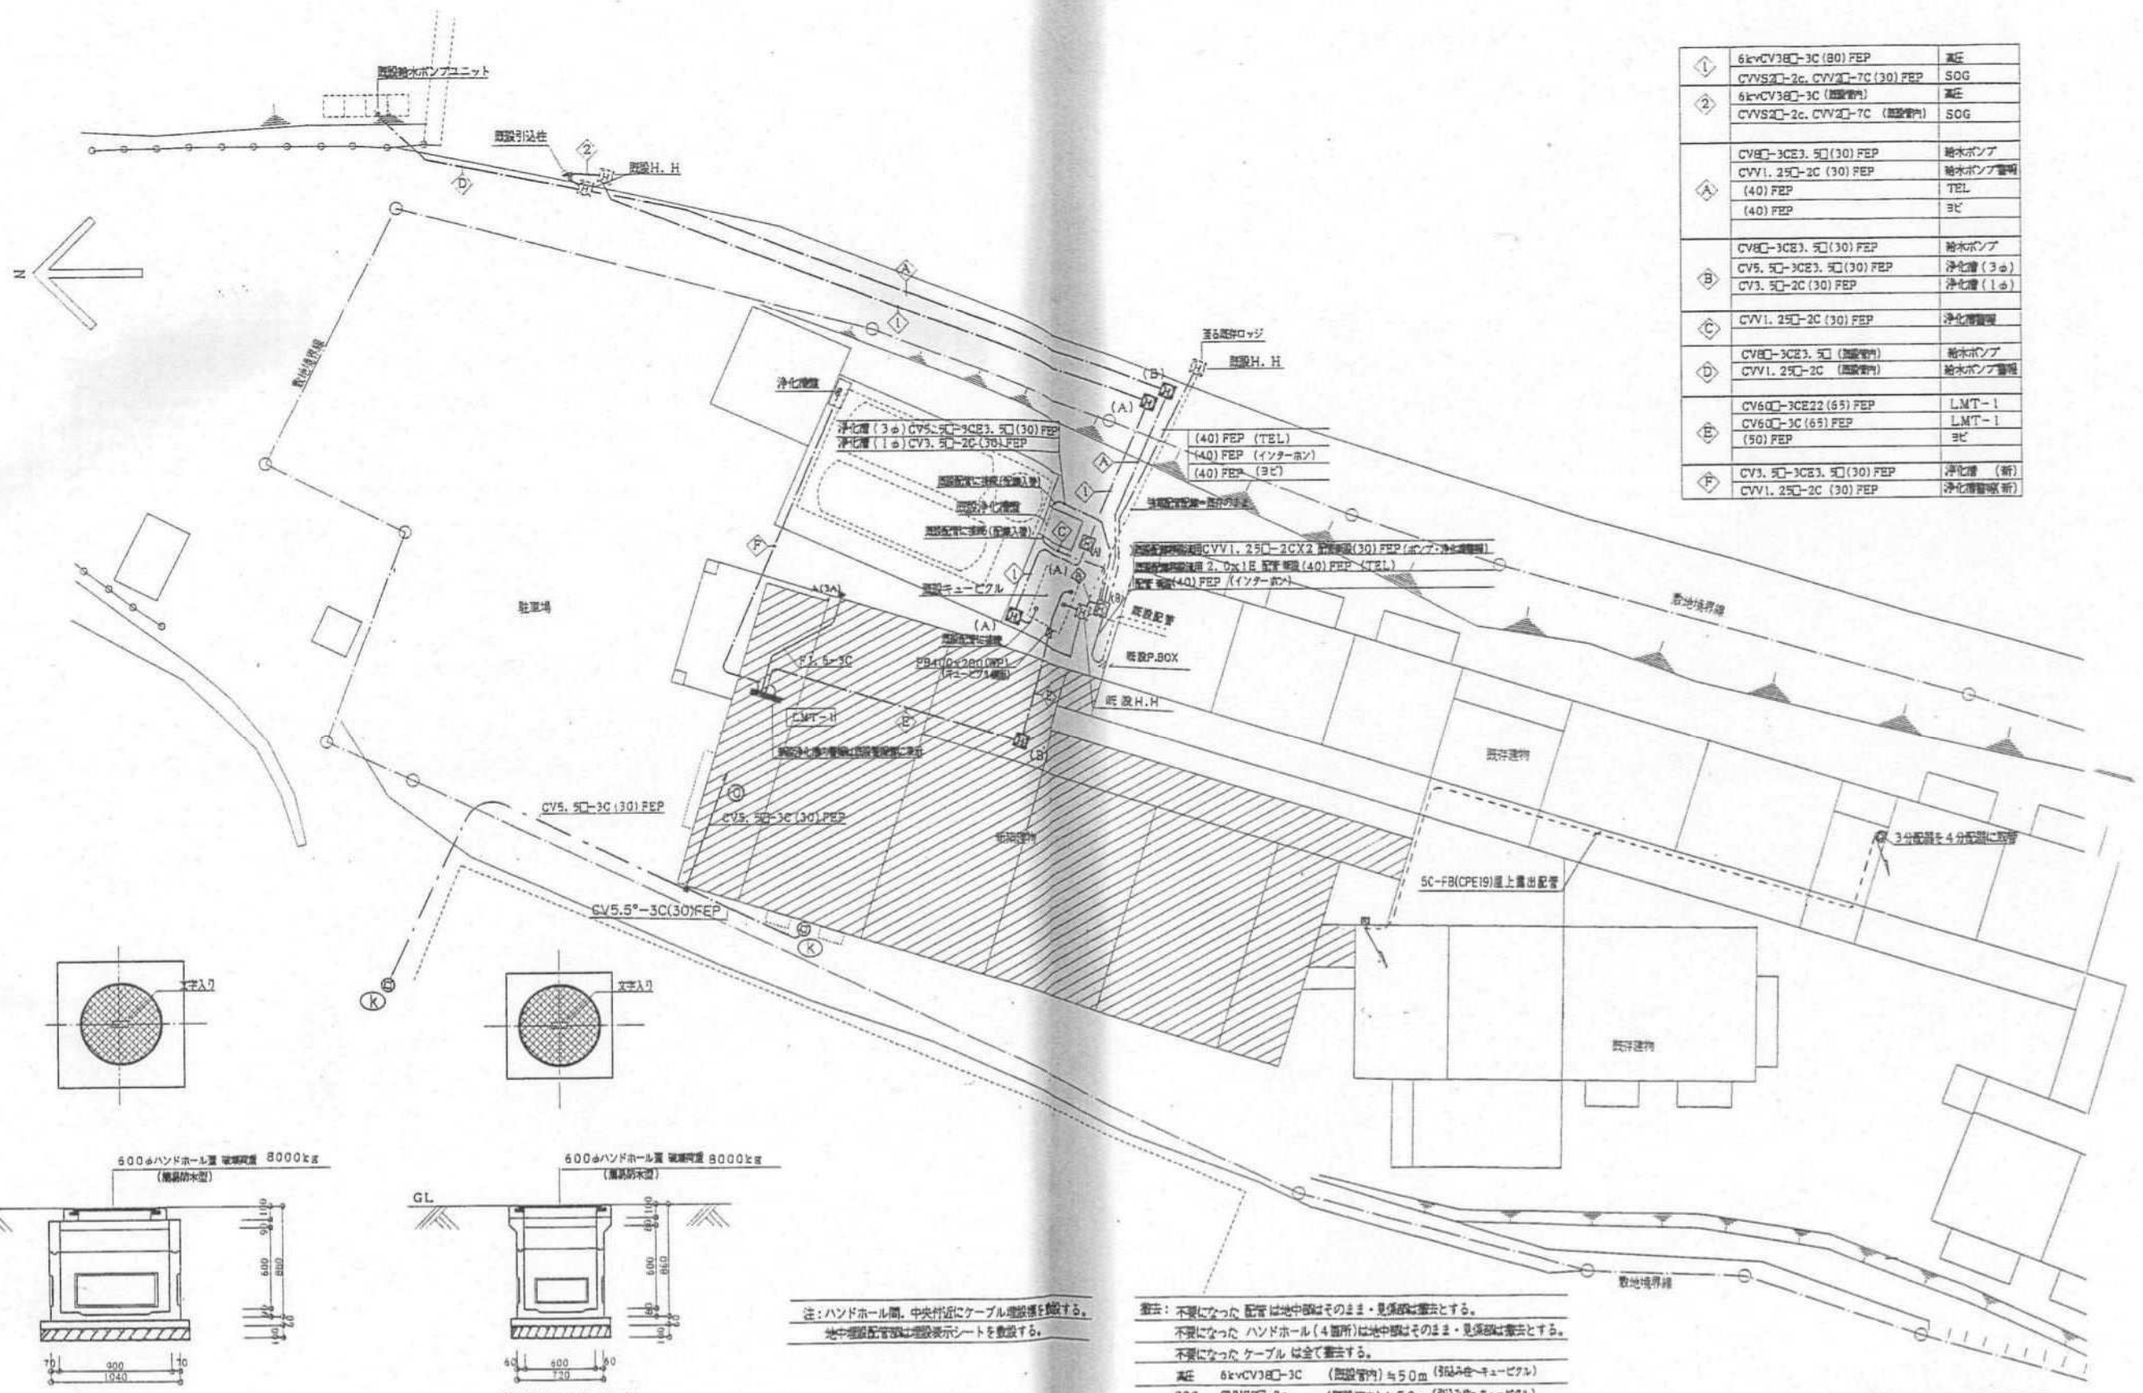

①	6kvCV38□-3C (80) FEP	高圧
	CVVS2□-2c, CVV2□-7C (30) FEP	SOG
②	6kvCV38□-3C (既設管内)	高圧
	CVVS2□-2c, CVV2□-7C (既設管内)	SOG
Ⓐ	CV8□-3CE3.5□(30) FEP	給水ポンプ
	CVV1.25□-2C (30) FEP	給水ポンプ警報
	(40) FEP	TEL
	(40) FEP	ヨビ
Ⓑ	CV8□-3CE3.5□(30) FEP	給水ポンプ
	CV5.5□-3CE3.5□(30) FEP	浄化槽（3φ）
	CV3.5□-2C (30) FEP	浄化槽（1φ）
Ⓒ	CVV1.25□-2C (30) FEP	浄化槽警報
Ⓓ	CV8□-3CE3.5□ (既設管内)	給水ポンプ
	CVV1.25□-2C (既設管内)	給水ポンプ警報
Ⓔ	CV60□-3CE22 (65) FEP	L.MT-1
	CV60□-3C (65) FEP	L.MT-1
	(50) FEP	ヨビ
Ⓕ	CV3.5□-3CE3.5□(30) FEP	浄化槽 (新)
	CVV1.25□-2C (30) FEP	浄化槽警報(新)

注：ハンドホール間、中央付近にケーブル埋設標を設置する。
地中埋設配管部は埋設表示シートを敷設する。

撤去： 不要になった 配管 は地中部はそのまま・見張部は撤去とする。
不要になった ハンドホール（4箇所）は地中部はそのまま・見張部は撤去とする。
不要になった ケーブル は全て撤去する。

高圧	6kvCV38□-3C	(既設管内)	約50m (引込み柱～キュービクル)
SOG	CVVS2□-2c	(既設管内)	約50m (引込み柱～キュービクル)
SOG	CVVS2□-7C	(既設管内)	約50m (引込み柱～キュービクル)
ポンプ電源	CV8□-3CE3.5□	(既設管内)	約60m (給水ポンプ～キュービクル)
ポンプ警報	CVV1.25□-2C	(既設管内)	約60m (給水ポンプ～既存建物)

竣工図

小豆島町	工事名称 交流センター建築工事	縮尺 1:200	図面番号 E-2
	図面名称 電気設備図 配置図（1）	日付	

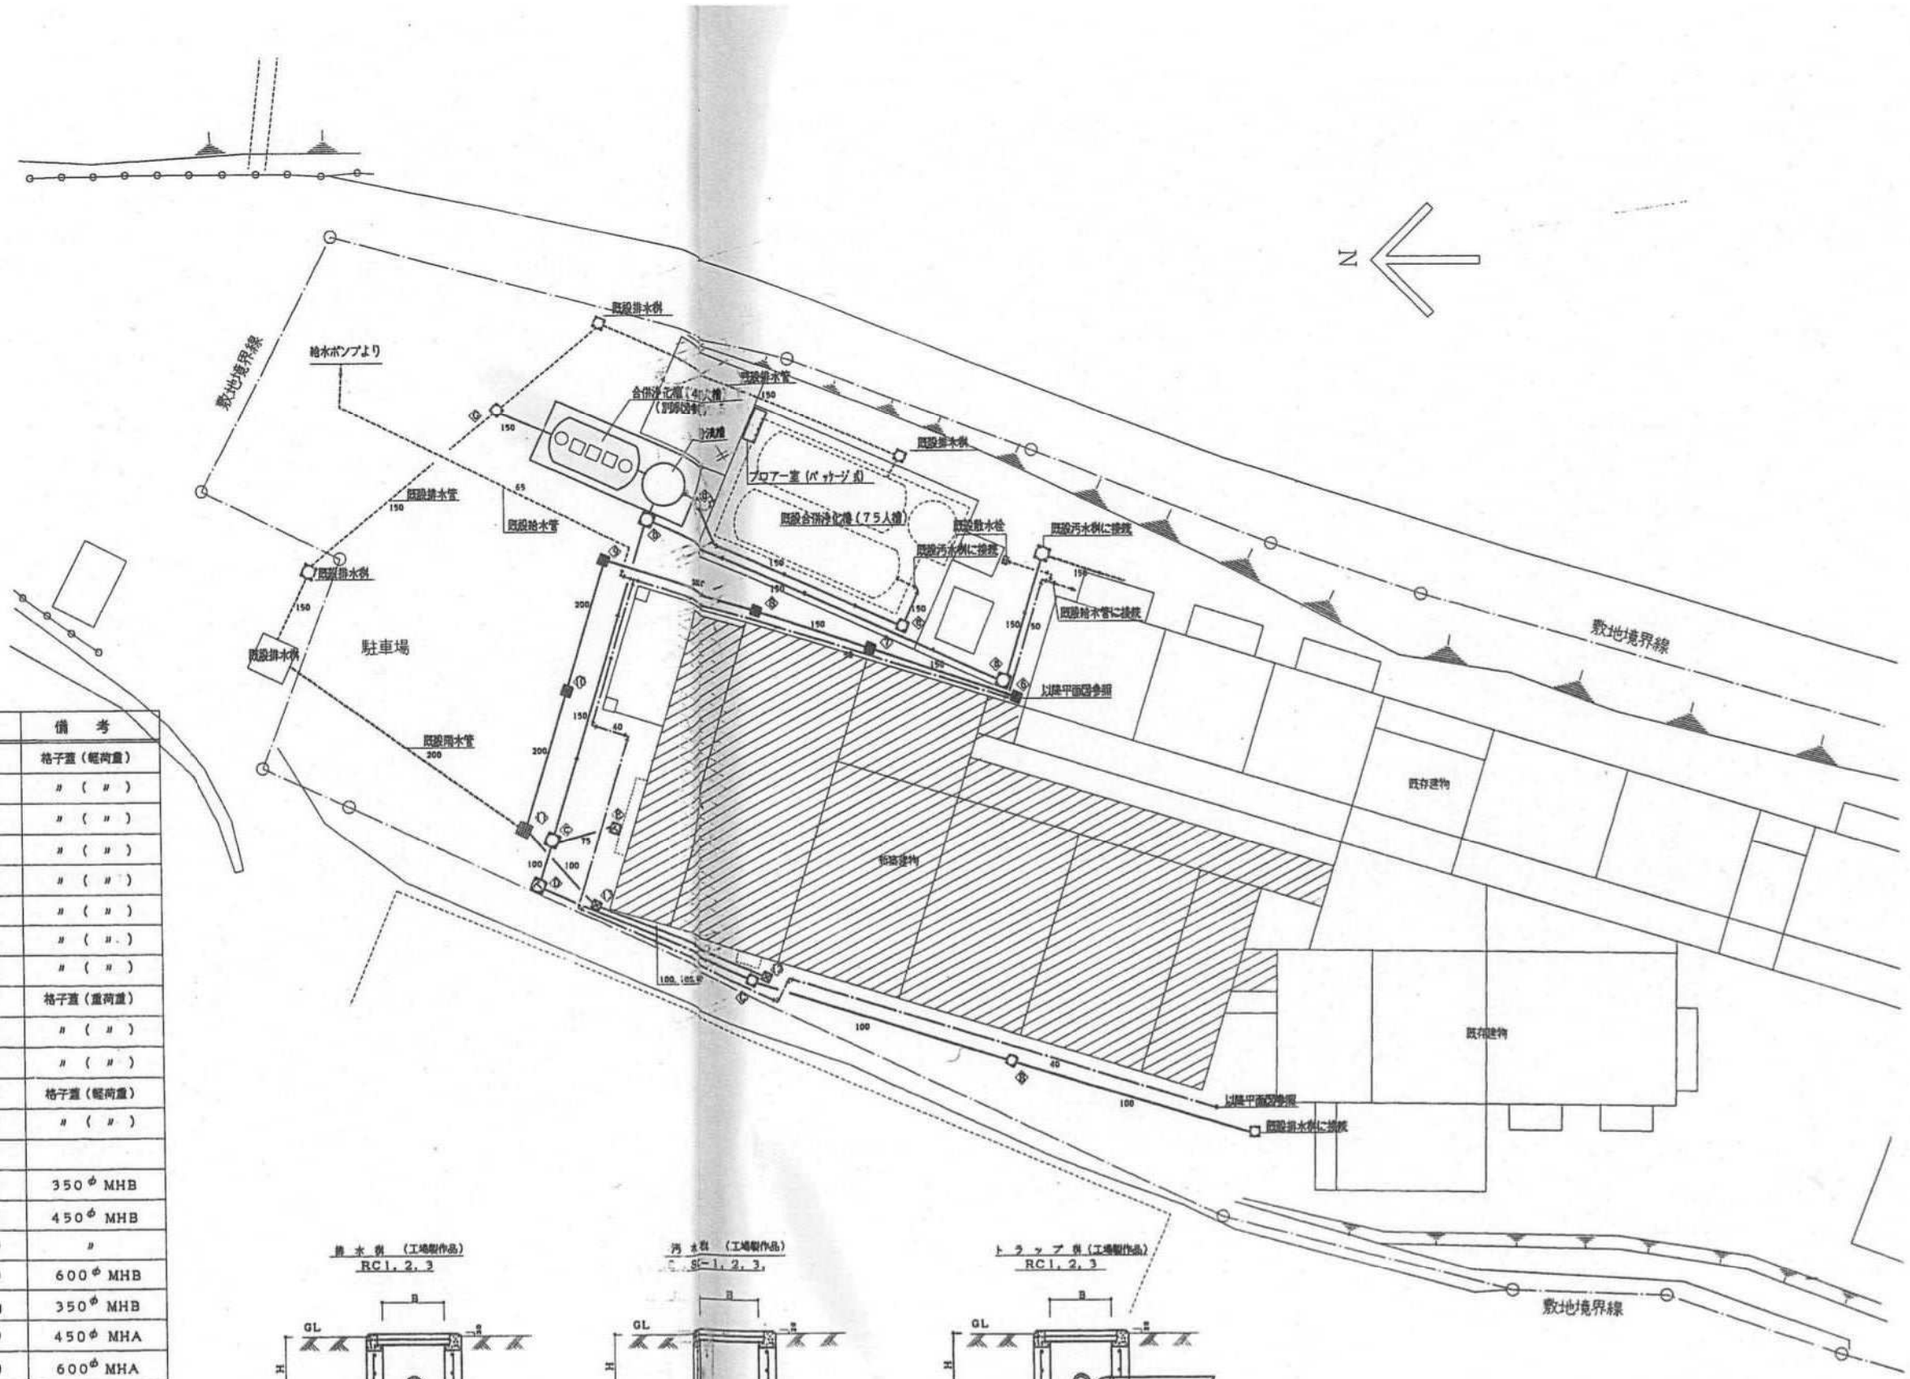

桝リスト

記号	名称	標準図記号	寸法 B	管底 H	備考
①	雨水桝	RC-1	350×350	-200	格子蓋（軽荷重）
②	〃	RC-1	350×350	-240	〃（〃）
③	〃	RC-1	350×350	-300	〃（〃）
④	〃	RC-1	350×350	-350	〃（〃）
⑤	〃	RC-1	350×350	-400	〃（〃）
⑥	〃	RC-1	350×350	-450	〃（〃）
⑦	〃	RC-2	450×450	-510	〃（〃）
⑧	〃	RC-2	450×450	-560	〃（〃）
⑨	〃	RC-3	600×600	-620	格子蓋（重荷重）
⑩	〃	RC-3	600×600	-670	〃（〃）
⑪	〃	RC-3	600×600	-730	〃（〃）
⑫	〃	RC-1	350×350	-300	格子蓋（軽荷重）
⑬	〃	RC-1	350×350	-370	〃（〃）
Ⓐ	排水桝	RC-1	350×350	-300	350φ MHB
Ⓑ	〃	RC-2	450×450	-480	450φ MHB
Ⓒ	〃	RC-2	450×450	-570	〃
Ⓓ	トラップ桝	RC-3	600×600	-650	600φ MHB
Ⓔ	〃	RC-1	350×350	-300	350φ MHB
Ⓕ	排水桝	RC-2	450×450	-500	450φ MHA
Ⓖ	〃	RC-3	600×600	-650	600φ MHA
ⓐ	汚水桝	SC-3	600×600	-890	600φ MHB
ⓑ	〃	SC-3	600×600	-1010	600φ MHA
ⓒ	〃	SC-3	600×600	-680	〃
ⓓ	〃	SC-2	450×450	-500	450φ MHA
ⓔ	〃	SC-2	450×450	-600	〃

排水桝（工場製作品）
RC1, 2, 3

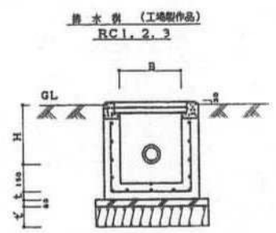

記号	T	t	t'
RC-1	100	100	100
RC-2	100	120	100
RC-3	120	120	100

汚水桝（工場製作品）
SC-1, 2, 3,

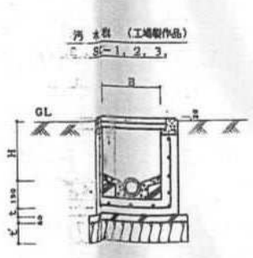

記号	T	t	t'
SC-1	100	100	100
SC-2	100	120	100
SC-3	120	120	100

トラップ桝（工場製作品）
RC1, 2, 3

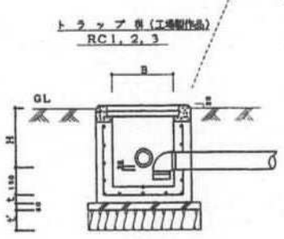

記号	T	t	t'
RC-1	100	100	100
RC-2	100	120	100
RC-3	120	120	100

竣工図

小豆島町

工事名称	交流センター建築工事
図面名	機械設備図　配置図
縮尺	1:200
日付	
図面番号	W-2